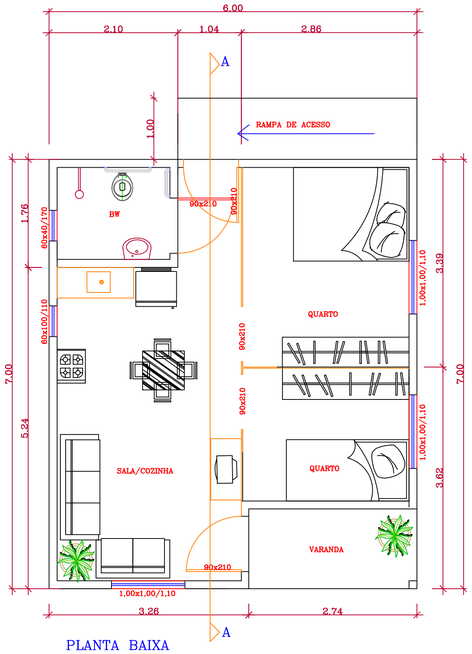

PLANTA BAIXA
Área: 42,00 m2

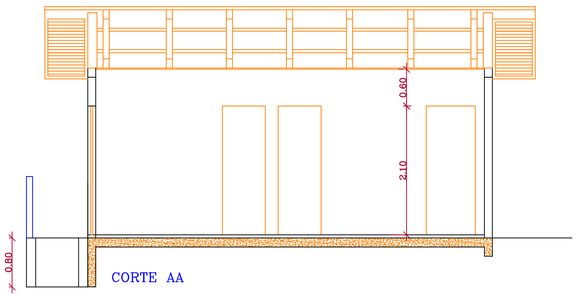

CORTE AA

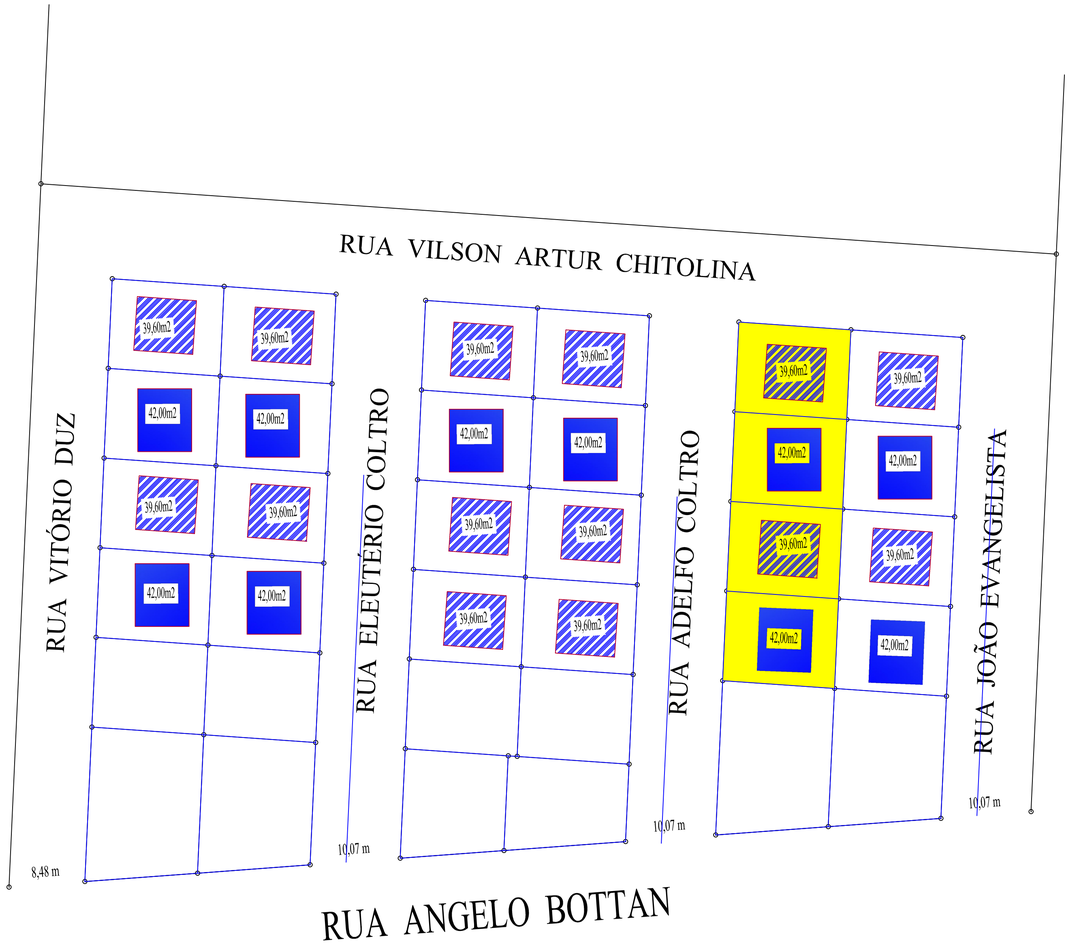

LEGENDA

CASAS COM RAMPA DEVIDO AO DESNIVEL

PREFEITURA MUNICIPAL DE XAXIM

OBRA:	AS BUILT CASAS POPULARES ADAPTADAS
LOCAL:	XAXIM - SC
ENDEREÇO:	Rua ANGELO BOTAN.
Bairro:	Santa Terezinha
EDIFICAÇÃO:	Mista
SOLICITANTE:	PREFEITURA MUNICIPAL DE XAXIM
PROJETO:	SIMONE MICHELON CREA-SC 129863-7
ÁREA DO TERRENO:	
DATA:	FEVEREIRO/2015
ESCALA:	1/50
ÁREA TOTAL:	
PRANCHA	ÚNICA